


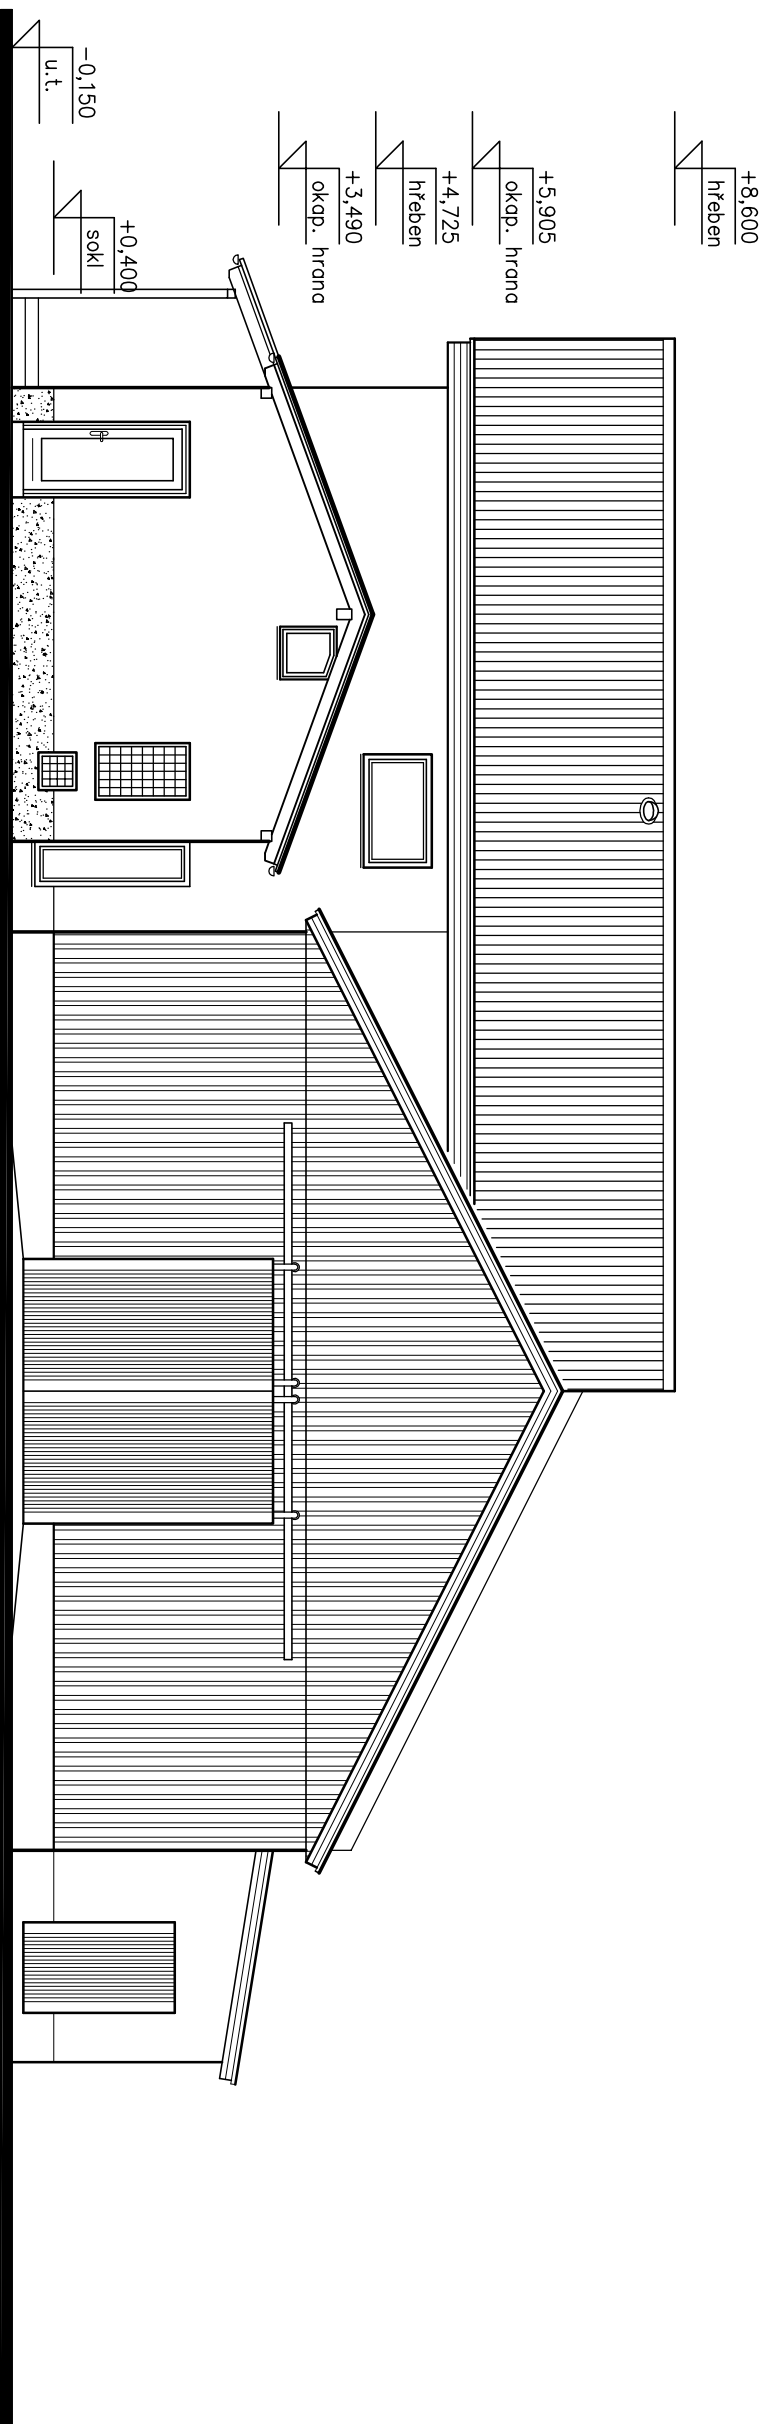

~~PŘÍSTAVBA MLÉČNICE – ZSPD 01/2023~~
~~ZMĚNA STAVBY PŘED JEJÍM DOKONČENÍM 05/2026~~

STŘEŠNÍ KRYTINA – POPLASTOVANÉ TRAPÉZOVÉ PÁSY LINDAB LTP 45, ODSTÍN TMAVĚ ZELENÝ

OMÍTKA – VENKOVNÍ KONTAKTNÍ ZATEPLOVACÍ SYSTÉM (ETICS) S TEPELNĚ IZOLAČNÍMI DEKAMI TL. 100mm EPS F 70
 LÍCNÍ VRSTVA TENKOSTOVOU STĚRKOVOU OMÍTKOU ŠKRABANĚ STRUKTURY SE ZRŮSTOSTÍ 1,50mm S PROBARVENÍM
 VE HMOTĚ OMÍTKY, ODSTIN STŘEDNĚ ŠEDÝ

OKNA A VÝPLNĚ OTVORŮ – Z PLASTOVÝCH PROFILŮ SE ZASKLENÍM IZOLAČNÍMI DVÓJSKLY BAREVNOST RÁMOVÝCH PROFILŮ V ODSHINU TMAVĚ HNĚDEM


SOKLOVÝ PÁS – VENKOVNÍ KONTAKTNÍ ZATEPLOVACÍ SYSTÉM (ETICS) S TEPELNĚ IZOLAČNÍMI DEKAMI TL. 100mm XPS
 LČNÍ VRSTVA TENKOVrstvou AKRYLÁTOVOU STĚRKOVOU OMÍTKOU JEJNOKAMENNou SE ZRNITOSTÍ 1,50mm
 ODSTĚNÍ TMAVĚ ŠEDÝ

KOVOVÉ PRVKY – OCELOVÉ PRVKY S ŽÁROVÝM POZINKOVANÍM, OSTATNÍ SE SYNTEICKÝMI NÁTĚRY 2x BARVOU ZÁKLADNÍ S2000
+ 2x VRCHNÍ NÁTĚR BARVOU S2013

DŘEVĚNÉ PRVKY – BOROVICOVÉ OBKLADOVÉ PALUBKY TYPU TATRIANEC S POVRCHOVOU ÚPRAVOU TROJNÁSOBNÝM NÁTĚREM LAZUROVACÍM LAKEM V ODSŤINU TMAVĚ HNĚDEM

KLEMPÍRSKÉ PRVKY – Z OCELOVÉHO, POZINKOVANÉHO PLECHU S POLYARCHOVOU ÚPRAVOU SYNTEICKÝMI NÁTĚRY 2x ZÁKLADNI BARVOU S2000 + 2x VRCHNI NÁTĚR BARVOU S2013

ZMĚNA STAVBY PŘED JEJÍM DOKONČENÍM 05/2026
VÝŠKOVÝ FIX = ±0,000 – ÚROVEŇ STÁVAJÍCÍ ČISTÉ PODLAHY
V PROSTORU MANIPULAČNÍ PLOCHY

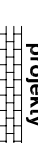	zodpovědný projektant:		U. . 	vypracoval:	Martin HEBR	U. . 	stupeň: dsp, zspd
	Martin HEBR						datum: 05/2026
	investor:		pan Jiří Pecina, České Lhotice – Vedralka 53				měřítko: 1 : 100
místo stavby:		k.ú. České Lhotice, parcely č. 354/24, st. 144					formát: 2x A4
dříve:							část: STAVEBNÍ
PŘÍSTAVBA STÁJE							číslo výkresu:
POHLED JIHOZÁPADNÍ – ZMĚNA STAVBY							
výkres:							A08